


Freigelegte Leitungen dürfen erst nach Abnahme durch die Stadtwerke zugefüllt werden

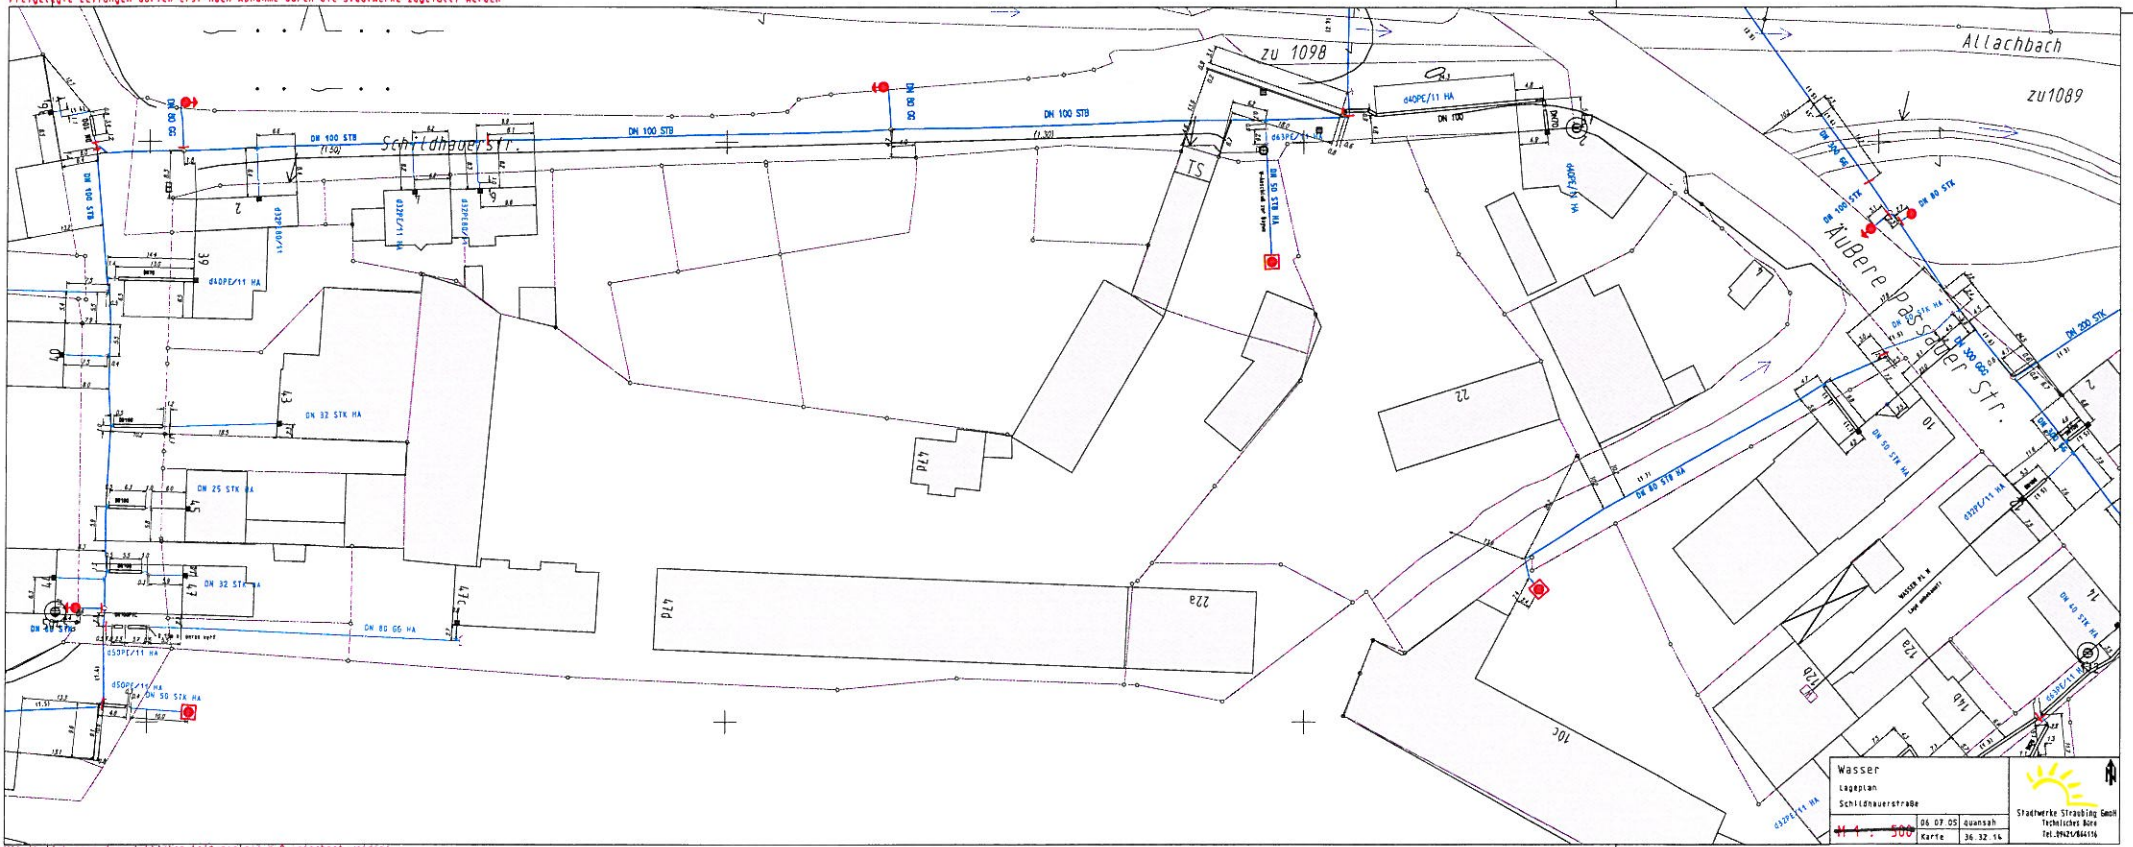


Mit Abweichungen der wirklichen Leitungslage muß gerechnet werden!
In Leitungsnähe Grabarbeiten unbedingt vorsichtig und von Hand durchführen

Nutzung der Basisdaten der Bayerischen Vermessungsverwaltung

**Bestandsplan
Versorgungsleitungen
Stadtwerke Straubing GmbH
- Wasserversorgung -
(ohne Maßstab)**

Freigelegte Leitungen dürfen erst nach Abnahme durch die Stadtwerke zugetüllt werden

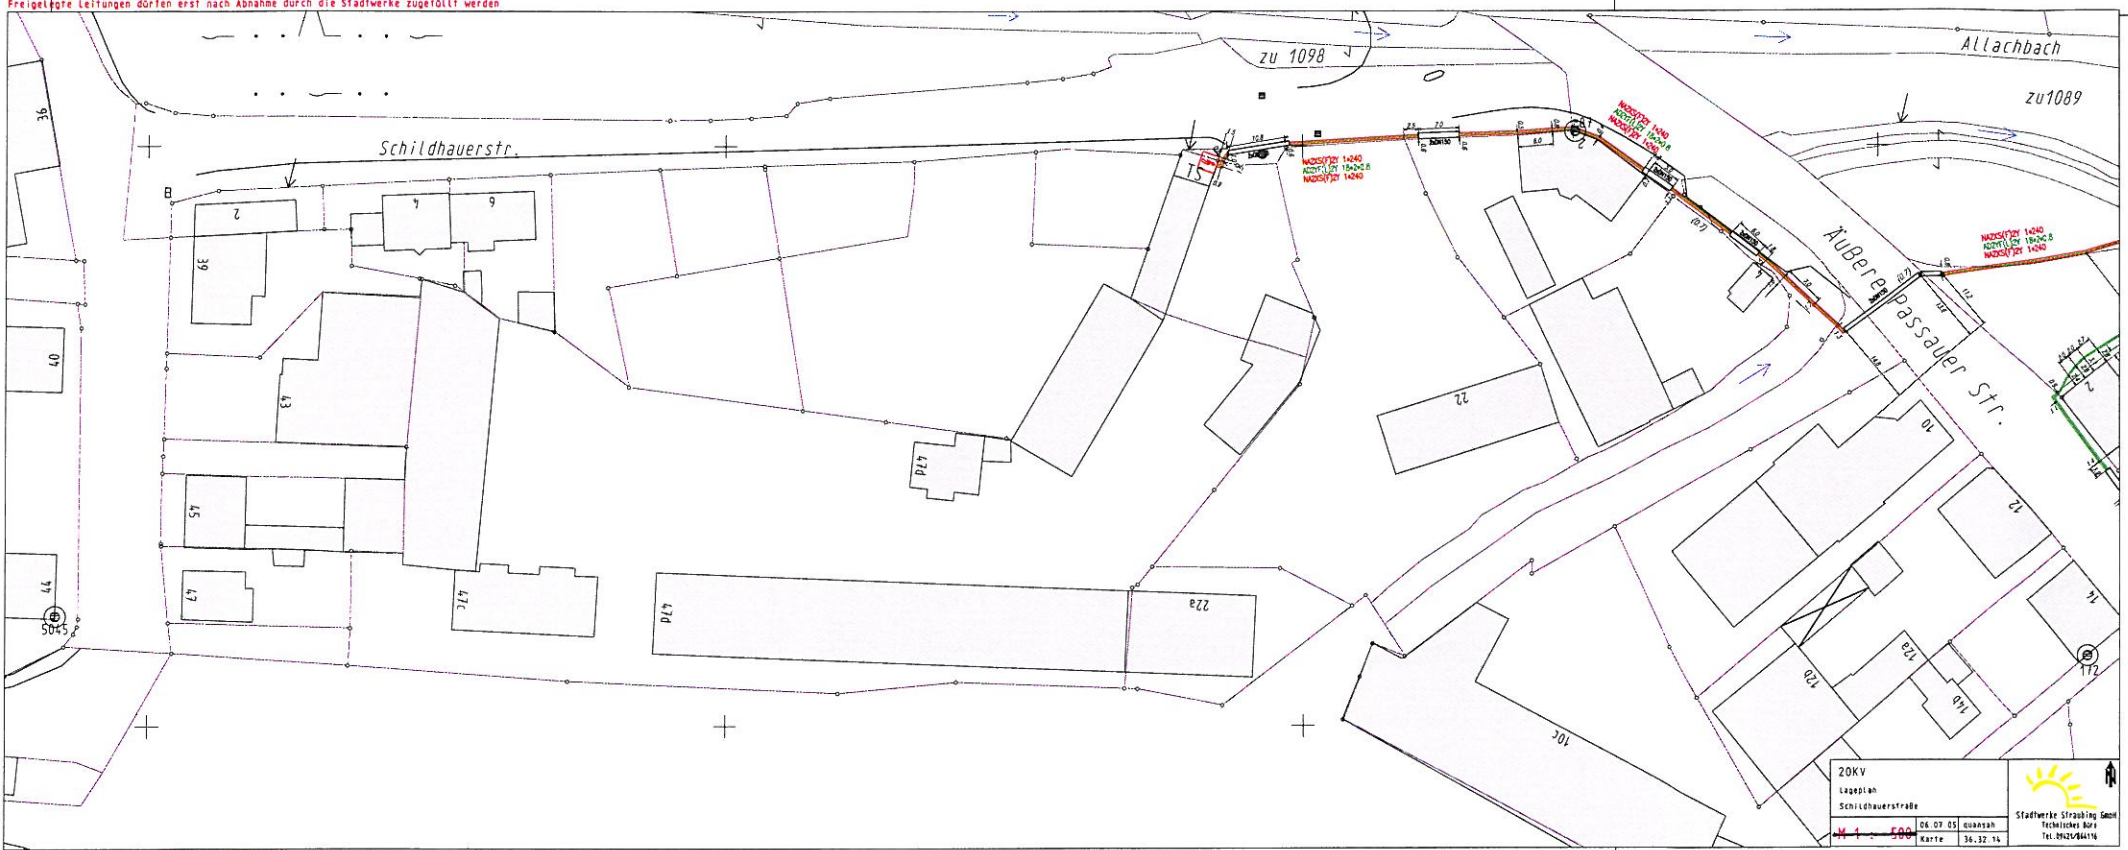

Mit Abweichungen der wirklichen Leitungslage muß gerechnet werden!
In Leitungsnähe Grabarbeiten unbedingt vorsichtig und von Hand durchführen!

Nutzung der Basisdaten der Bayerischen Vermessungsverwaltung

**Bestandsplan
Versorgungsleitungen
Stadtwerke Straubing GmbH
- Stromversorgung 20 kV -
(ohne Maßstab)**